


PŮDORYS 5.NP - 4.PATRA

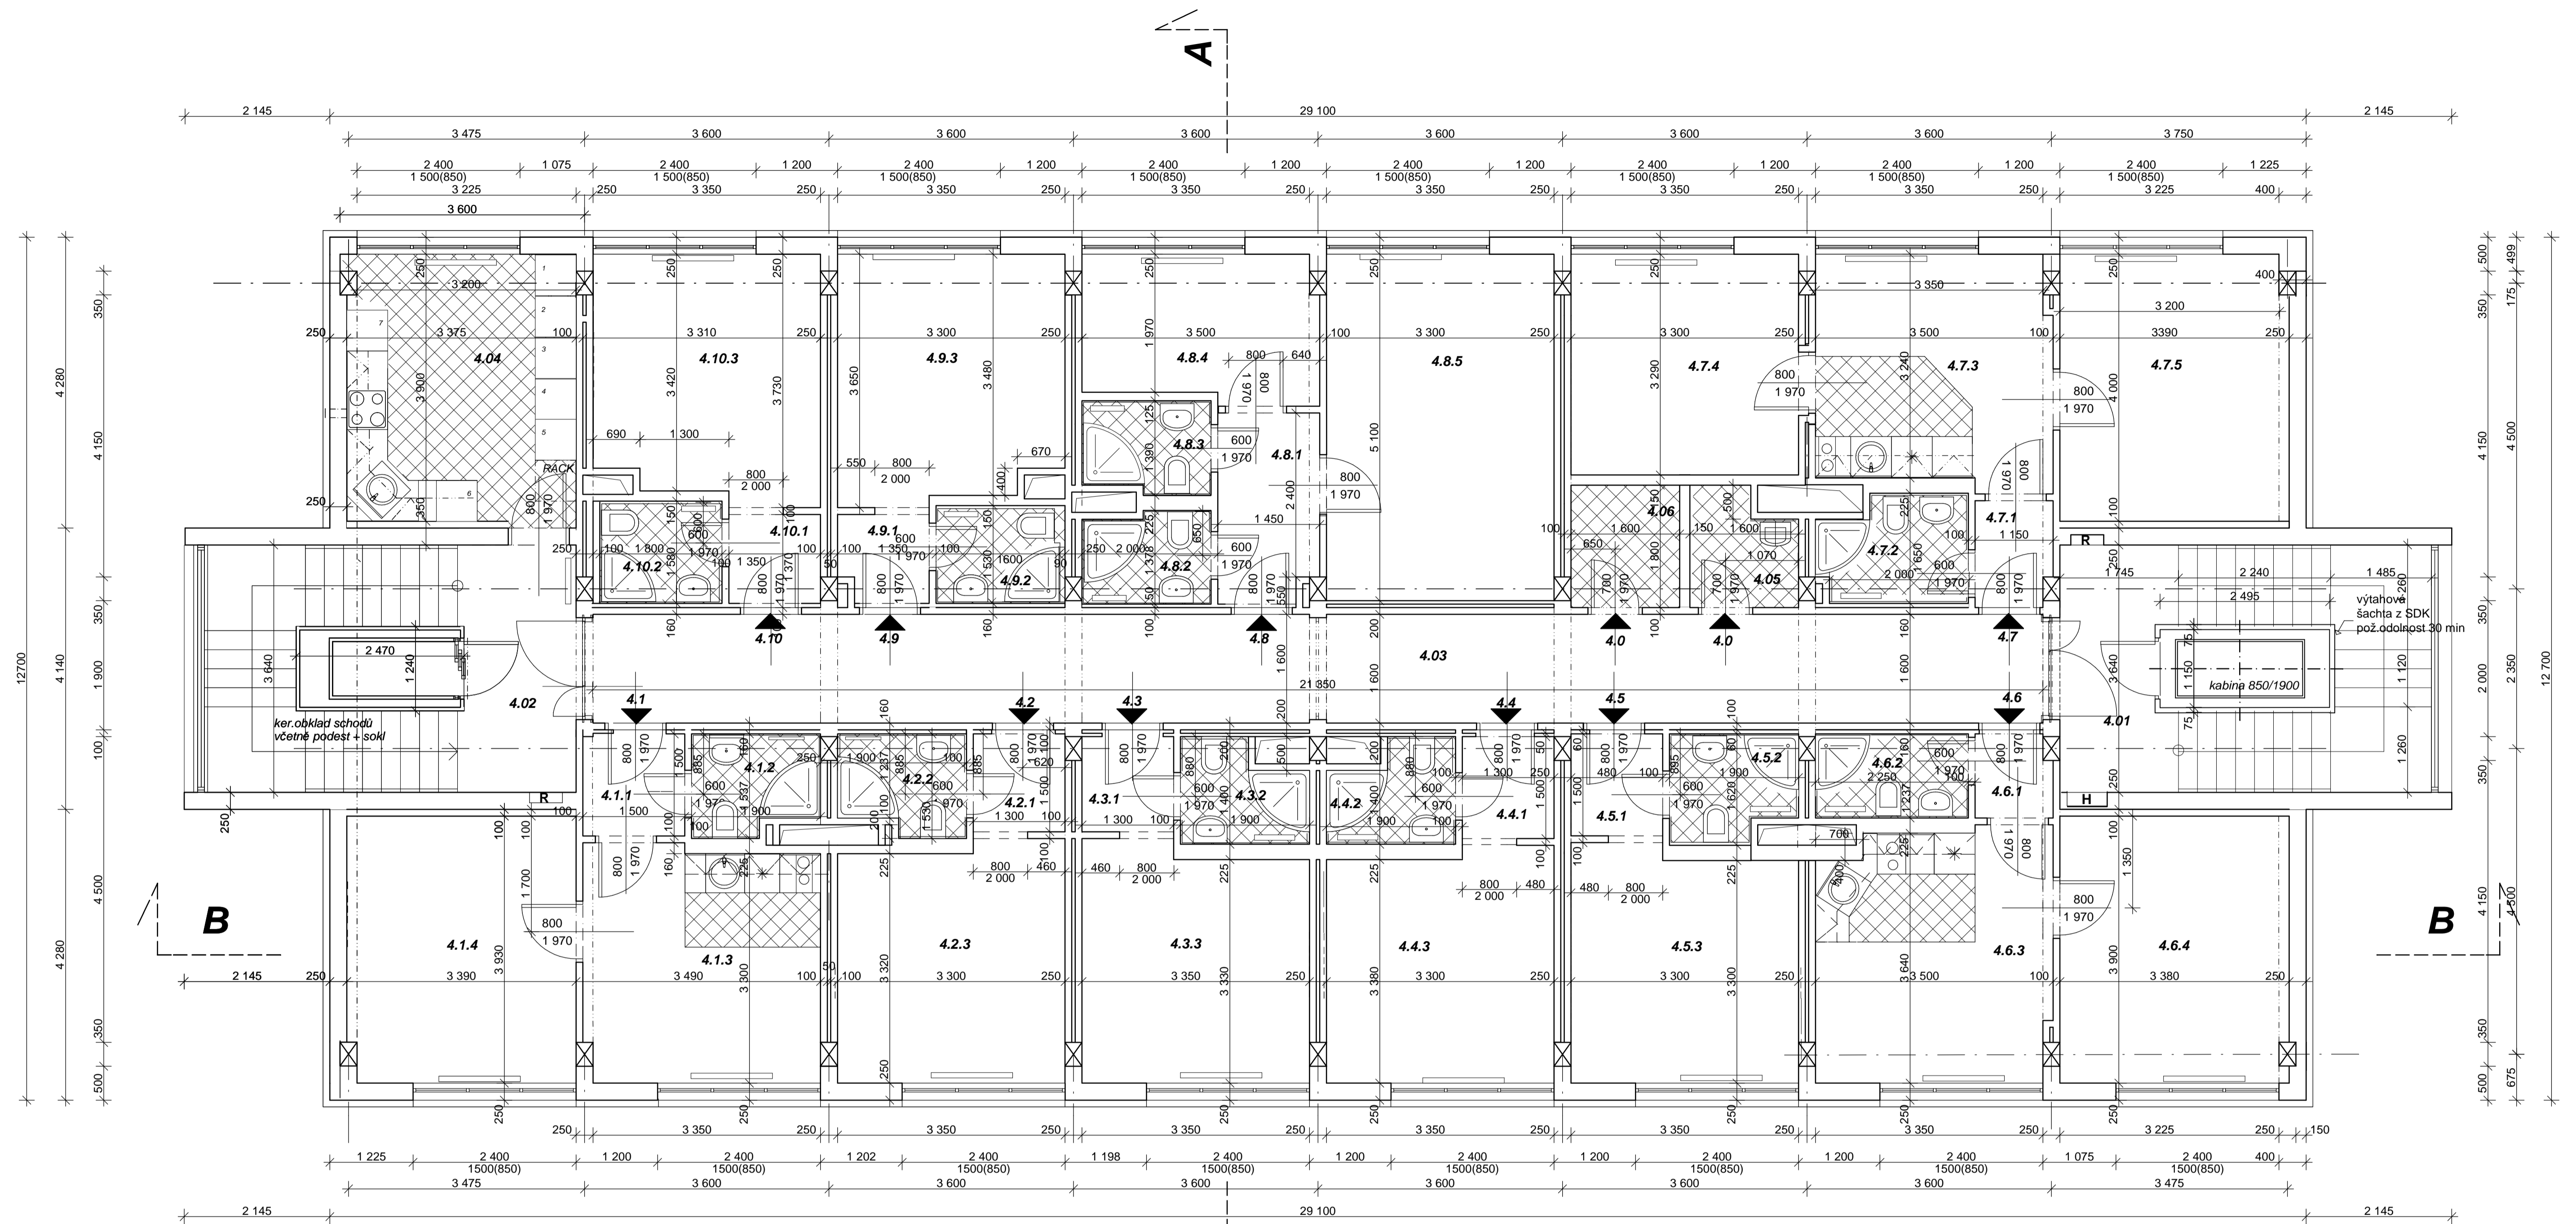


TABULKA MÍSTNOSTÍ

ČÍSLO MÍST.	MÍSTNOST	PLOCHA	PODLAHA	STĚNY	STROP	POZNÁMKA
4.01	KOMUNIKAČNÍ JÁDRO	19,64m ²	keram dlažba	keram dlažba	omítka + malba	dle nutnosti provést opravy
4.02	KOMUNIKAČNÍ JÁDRO	19,58m ²	keram dlažba	keram dlažba	omítka + malba	dle nutnosti provést opravy
4.03	CHODBA	33,10m ²	koberec	ve stěv části oprava stěv+malba nové SDK + malba	mezi trámy SDK podhled od stropu 140 mm - sablony	zapuštěná světla soki koberec...
4.04	KUCHYŇKA	13,81m ²	keram dlažba	ve stěv části oprava stěv+malba nové SDK + malba, za linkou obkladu	stávající - opravit + malba	soki keram.
4.05	ÚKLADOVÁ KOMORA	2,38m ²	keram dlažba	ve stěv části oprava stěv+malba nové SDK + malba	stávající - opravit + malba	soki keram.
4.06	PRÁDLO	2,75m ²	keram dlažba	SDK + malba	stávající - opravit + malba	soki keram.
4.1	apartma	29,42 m ²				
.1.1	PŘEDSÍŇ	2,09m ²	koberec	ve stěv části oprava stěv+malba nové SDK + malba	stávající - opravit + malba	soki koberecový
.1.2	SPRCHA + WC	2,65m ²	keram dlažba	SDK keramický obklad do stropu	podhled v2400 SDK vodovzdorný	
.1.3	POKOJ + K.K.	11,53m ²	koberec+ker.dl. 500 mm od linky	ve stěv části oprava stěv+malba nové SDK + malba, za linkou obkladu	stávající - opravit + malba	soki koberec. + keram
.1.4	POKOJ	13,17m ²	koberec	ve stěv části oprava stěv+malba nové SDK + malba	stávající - opravit + malba	soki koberecový
4.2	pokoj	16,30 m ²				
.2.1	PŘEDSÍŇ	1,94m ²	koberec	ve stěv části oprava stěv+malba nové SDK + malba	stávající - opravit + malba	soki koberecový
.2.2	SPRCHA + WC	2,68m ²	keram dlažba	SDK keramický obklad do stropu	podhled v2400 SDK vodovzdorný	
.2.3	POKOJ	11,68m ²	koberec	ve stěv části oprava stěv+malba nové SDK + malba	stávající - opravit + malba	soki koberecový

ČÍSLO MÍST.	MÍSTNOST	PLOCHA	PODLAHA	STĚNY	STROP	POZNÁMKA
4.3	pokoj	16,22 m ²				
.3.1	PŘEDSÍŇ	1,94m ²	koberec	ve stěv části oprava stěv+malba nové SDK + malba	stávající - opravit + malba	soki koberecový
.3.2	SPRCHA + WC	2,60m ²	keram dlažba	SDK keramický obklad do stropu	podhled v2400 SDK vodovzdorný	
.3.3	POKOJ	11,58m ²	koberec	ve stěv části oprava stěv+malba nové SDK + malba	stávající - opravit + malba	soki koberecový
4.4	pokoj	16,04 m ²				
.4.1	PŘEDSÍŇ	1,78m ²	koberec	ve stěv části oprava stěv+malba nové SDK + malba	stávající - opravit + malba	soki koberecový
.4.2	SPRCHA + WC	2,60m ²	keram dlažba	SDK keramický obklad do stropu	podhled v2400 SDK vodovzdorný	
.4.3	POKOJ	11,66m ²	koberec	ve stěv části oprava stěv+malba nové SDK + malba	stávající - opravit + malba	soki koberecový
4.5	pokoj	16,32 m ²				
.5.1	PŘEDSÍŇ	2,00m ²	koberec	ve stěv části oprava stěv+malba nové SDK + malba	stávající - opravit + malba	soki koberecový
.5.2	SPRCHA + WC	2,60m ²	keram dlažba	SDK keramický obklad do stropu	podhled v2400 SDK vodovzdorný	
.5.3	POKOJ	11,72m ²	koberec	ve stěv části oprava stěv+malba nové SDK + malba	stávající - opravit + malba	soki koberecový
4.6	apartma	29,61 m ²				
.6.1	PŘEDSÍŇ	1,25m ²	koberec	ve stěv části oprava stěv+malba nové SDK + malba	stávající - opravit + malba	soki koberecový
.6.2	SPRCHA + WC	2,81m ²	keram dlažba	SDK keramický obklad do stropu	podhled v2400 SDK vodovzdorný	
.6.3	POKOJ + K.K.	12,40m ²	koberec+ker.dl.	ve stěv části oprava stěv+malba nové SDK + malba, za linkou obkladu	stávající - opravit + malba	soki koberec. + keram.
.6.4	POKOJ	13,15m ²	koberec	ve stěv části oprava stěv+malba nové SDK + malba	stávající - opravit + malba	soki koberecový

ČÍSLO MÍST.	MÍSTNOST	PLOCHA	PODLAHA	STĚNY	STROP	POZNÁMKA
4.7	apartma	41,20 m ²				
.7.1	PŘEDSÍŇ	1,55m ²	koberec	ve stěv části oprava stěv+malba nové SDK + malba	stávající - opravit + malba	soki koberecový
.7.2	SPRCHA + WC	3,24m ²	keram dlažba	SDK keramický obklad do stropu	podhled v2400 SDK vodovzdorný	
.7.3	POKOJ + K.K.	11,51m ²	koberec+ker.dl.	ve stěv části oprava stěv+malba nové SDK + malba, za linkou obkladu	stávající - opravit + malba	soki koberec. + keram.
.7.4	POKOJ	11,35m ²	koberec	ve stěv části oprava stěv+malba nové SDK + malba	stávající - opravit + malba	soki koberecový
.7.5	POKOJ	13,57m ²	koberec	ve stěv části oprava stěv+malba nové SDK + malba	stávající - opravit + malba	soki koberecový
4.8	apartma	33,85 m ²				
.8.1	PŘEDSÍŇ	3,72m ²	koberec	ve stěv části oprava stěv+malba nové SDK + malba	stávající - opravit + malba	soki koberecový
.8.2	SPRCHA + WC	2,47m ²	keram dlažba	SDK keramický obklad do stropu	podhled v2400 SDK vodovzdorný	
.8.3	SPRCHA + WC	2,53m ²	keram dlažba	SDK keramický obklad do stropu	podhled v2400 SDK vodovzdorný	
.8.4	POKOJ	7,68m ²	koberec	ve stěv části oprava stěv+malba nové SDK + malba	stávající - opravit + malba	soki koberecový
.8.5	POKOJ	17,45m ²	koberec	ve stěv části oprava stěv+malba nové SDK + malba	stávající - opravit + malba	soki koberecový
4.9	pokoj					
.9.1	PŘEDSÍŇ	1,65m ²	koberec	ve stěv části oprava stěv+malba nové SDK + malba	stávající - opravit + malba	soki koberecový
.9.2	SPRCHA + WC	2,75m ²	keram dlažba	SDK keramický obklad do stropu	podhled v2400 SDK vodovzdorný	
.9.3	POKOJ	12,00m ²	koberec	ve stěv části oprava stěv+malba nové SDK + malba	stávající - opravit + malba	soki koberecový
4.10	pokoj					
.10.1	PŘEDSÍŇ	1,68m ²	koberec	ve stěv části oprava stěv+malba nové SDK + malba	stávající - opravit + malba	soki koberecový
.10.2	SPRCHA + WC	2,82m ²	keram dlažba	SDK keramický obklad do stropu	podhled v2400 SDK vodovzdorný	
.10.3	POKOJ	11,98m ²	koberec	ve stěv části oprava stěv+malba nové SDK + malba	stávající - opravit + malba	soki koberecový

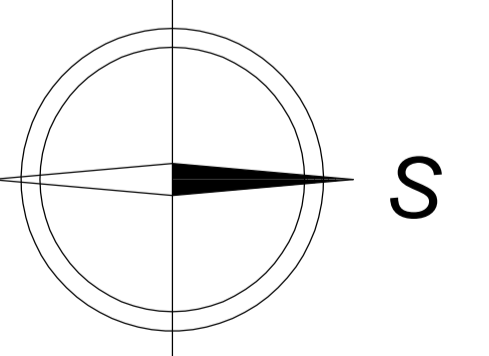

±0,00 = 290,90

AV ČR - UBYTOVACÍ ZAŘÍZENÍ MAZANKA
v objektu v Praze 8, ul. Za Vodárnou č. 1013/1
pro středisko spol. činnosti Akademie věd ČR, v.v.i. Národní třída 1009/3, Praha 1

NAVŘEL Ing. arch. Ivan Březina Ing. arch. Jitka Veselá Ing. arch. Martin Březina Lída Tomová	ZAKÁZKA SKUTEČNÉHO PROVEDENÍ STAVBY jako podklad pro vydání kolaudačního rozhodnutí	DOKUMENTACE PROJEKT MĚŘÍTKO 1:50 KÓTOVÁNO V mm	MEPRO s.r.o., architektonický atelier rám. Přet batelemi 01/26 162 00 Praha 6
SCHVÁLIL Dipl.ing. arch. I. BŘEZINA	OBSAH	MEPRO	ARCH. ČÍSLO 26 - 11/09 06
TŘEBETI	SRPEN 2010		