



PŮDORYS 1.NP - PŘÍZEMÍ

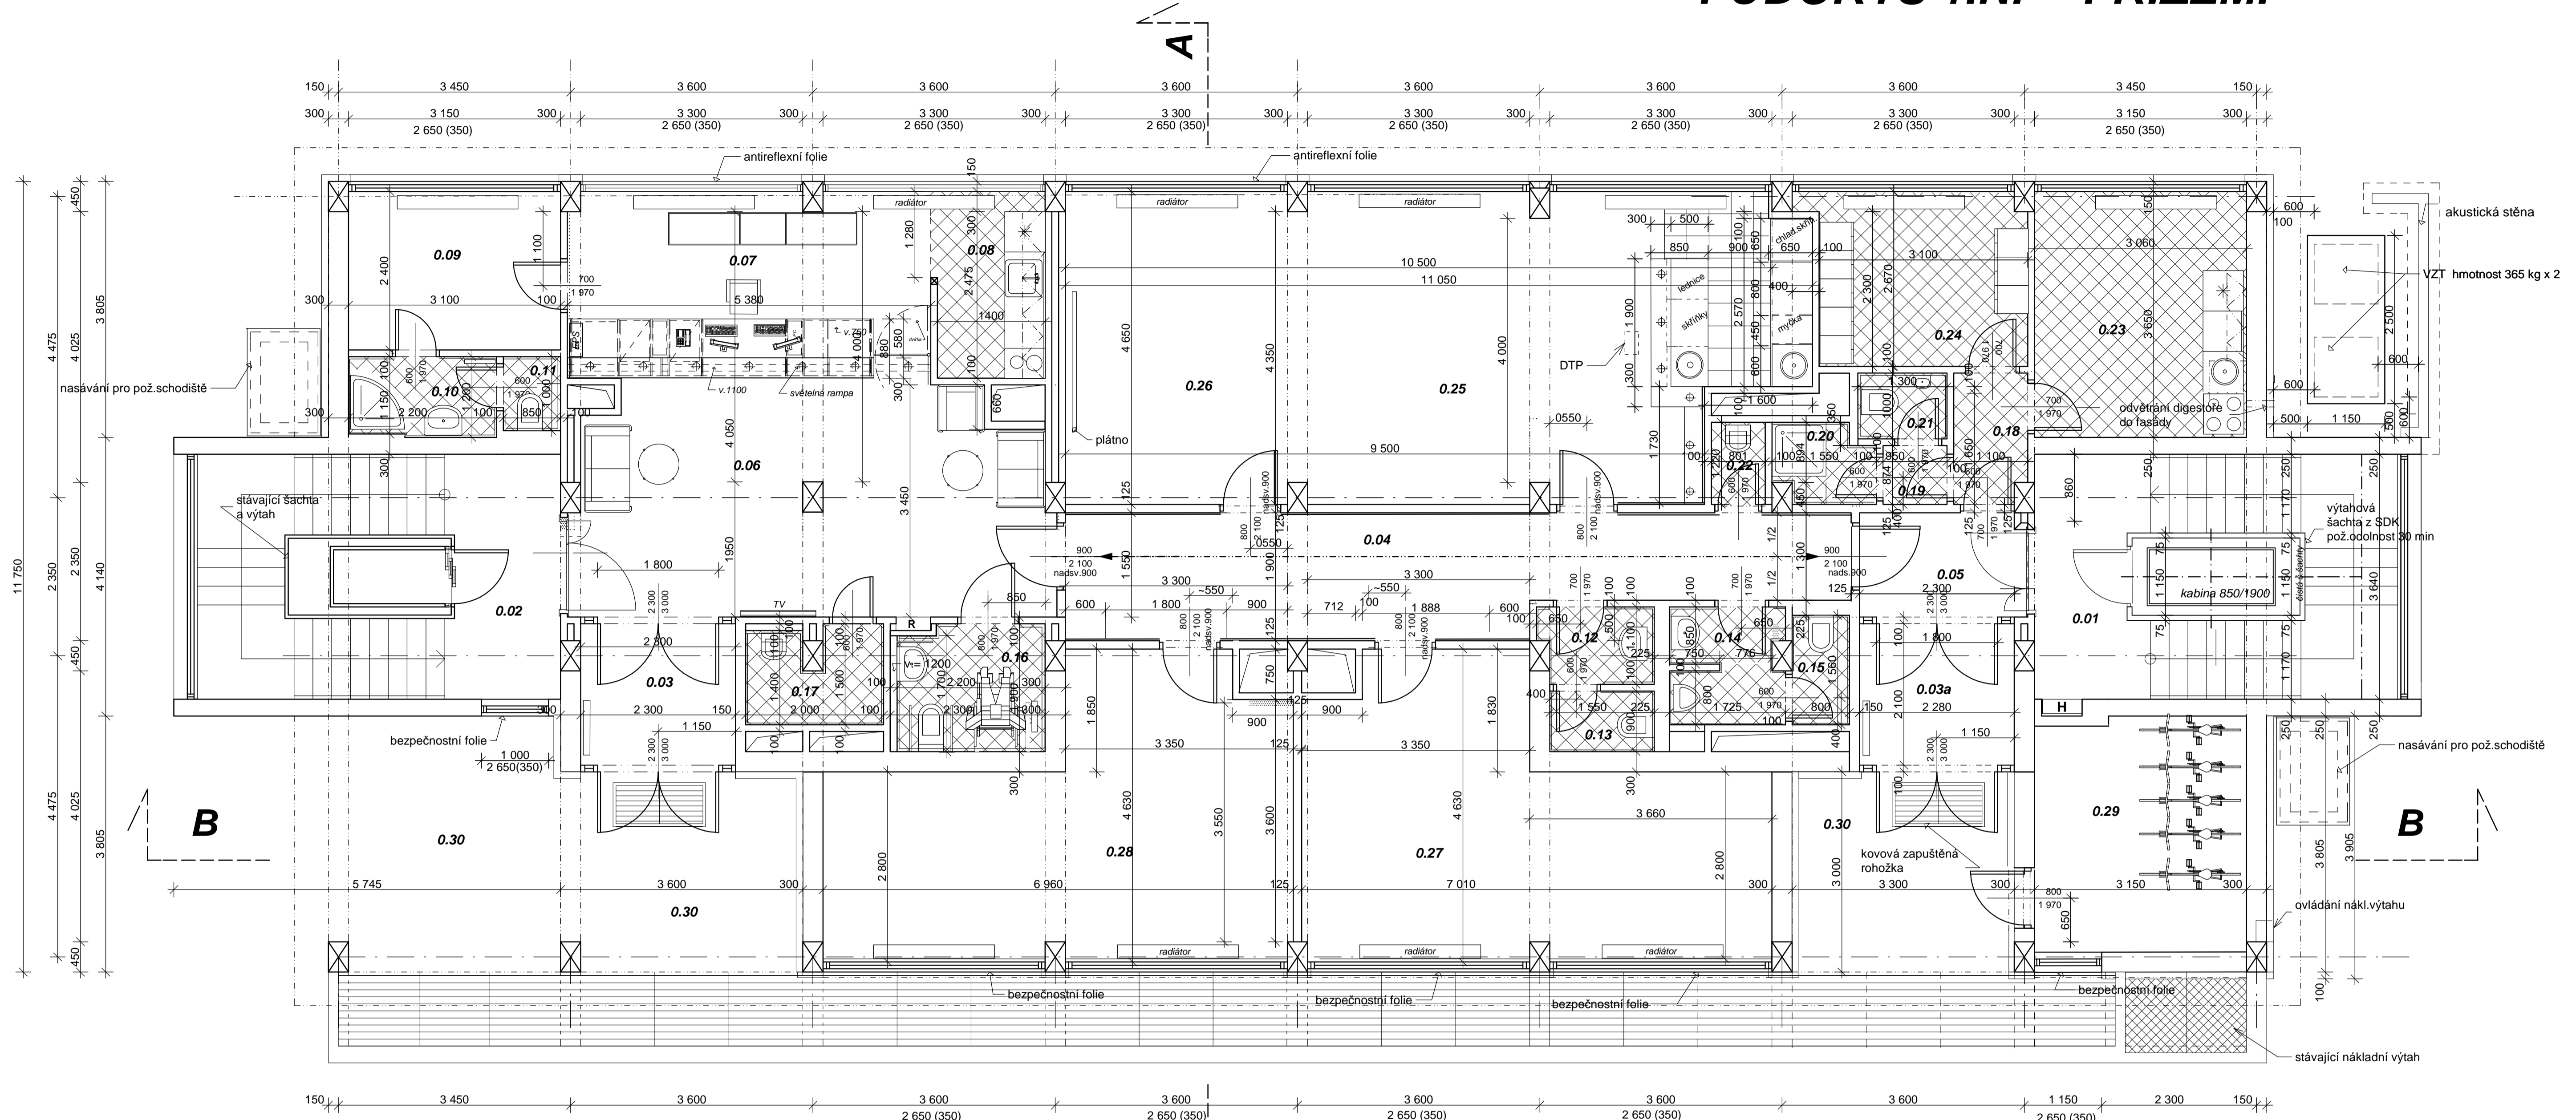

TABULKA MÍSTNOSTÍ

| ČÍSLO MÍST. | MÍSTNOST | PLOCHA | PODLAHA | STĚNY | STROP | POZNÁMKA |
|-------------|--------------------|---------------------|--------------|---|--|-------------|
| 0.01 | KOMUNIKAČNÍ JÁDRO | 19,64m ² | ker.dlažba | nová štuk. omítka + malba | nová štuk. omítka + malba | sokl keram. |
| 0.02 | KOMUNIKAČNÍ JÁDRO | 19,58m ² | ker.dlažba | nová štuk. omítka + malba | nová štuk. omítka + malba | sokl keram. |
| 0.03 | ZÁDVEŘÍ 1 | 4,83m ² | kamen.dlažba | odstr.mozaiku - nová štuk. omítka + malba | nový SDK podhled hladký + zapuštěné osvětlení | sokl keram. |
| 0.03a | ZÁDVEŘÍ 2 | 4,83m ² | kamen.dlažba | odstr.mozaiku - nová štuk. omítka + malba | nový SDK podhled hladký + zapuštěné osvětlení | sokl keram. |
| 0.04 | CHODBA 1 | 19,35m ² | koberec | ve stáv.části oprava stáv+malba nová SDK + malba | nový SDK podhled čtverce + zapuštěné osvětlení | koberc.sokl |
| 0.05 | PŘEDSÍŇ | 3,87m ² | kamen.dlažba | ve stáv.části oprava stáv+malba nová SDK + malba | nový SDK podhled čtverce + zapuštěné osvětlení | koberc.sokl |
| 0.06 | HALA | 23,66m ² | ker.dlažba | ve stáv.části oprava stáv+malba nová SDK + malba | nový SDK podhled čtverce + zapuštěné osvětlení | koberc.sokl |
| 0.07 | RECEPCE | 15,69m ² | ker.dlažba | ve stáv.části oprava stáv+malba nová SDK + malba | nový SDK podhled čtverce + zapuštěné osvětlení | koberc.sokl |
| 0.08 | ČAJ. KUCHYŇE | 4,38m ² | keram.dlažba | ve stáv.části oprava stáv+malba nová SDK+malba, za linkou obkl. | nový SDK podhled | sokl keram. |
| 0.09 | ZÁZEMÍ RECEPCE | 7,61m ² | ker.dlažba | nová SDK + malba | nový SDK podhled | koberc.sokl |
| 0.10 | SPRCHA PERSONÁL | 2,64m ² | keram.dlažba | SDK ker.obklad v.2400 | nový SDK podhled čtverce vodovzdor.v.=2600 | |
| 0.11 | WC PERSONÁL | 1,03m ² | keram.dlažba | SDK ker.obklad v.2400 | nový SDK podhled čtverce vodovzdor.v.=2600 | |
| 0.12 | UMÝV. ŽENY | 1,88m ² | keram.dlažba | SDK ker.obklad v.2400 | nový SDK podhled čtverce vodovzdor.v.=2600 | |
| 0.13 | WC ŽENY | 1,40m ² | keram.dlažba | SDK ker.obklad v.2400 | nový SDK podhled čtverce vodovzdor.v.=2600 | |
| 0.14 | UMÝV.+ PISOÁR MUŽI | 2,83m ² | keram.dlažba | SDK ker.obklad v.2400 | nový SDK podhled čtverce vodovzdor.v.=2600 | |

| ČÍSLO MÍST. | MÍSTNOST | PLOCHA | PODLAHA | STĚNY | STROP | POZNÁMKA |
|-------------|---------------------|---------------------|--------------|---|--|-------------|
| 0.15 | WC MUŽI | 1,38m ² | keram.dlažba | SDK ker.obklad v.2400 | nový SDK podhled čtverce vodovzdor.v.=2600 | |
| 0.16 | INVALIDNÍ WC | 4,20m ² | keram.dlažba | SDK ker.obklad v.2400 | nový SDK podhled čtverce vodovzdor.v.=2600 | |
| 0.17 | ÚKLID | 2,76m ² | keram.dlažba | ve stáv.části oprava stáv+malba nová SDK + obkl.v.2400 | nový SDK podhled čtverce vodovzdor.v.=2600 | |
| 0.18 | PŘEDSÍŇ | 1,90m ² | keram.dlažba | SDK ker.obklad v.2400 | nový SDK podhled čtverce vodovzdor.v.=2600 | |
| 0.19 | PŘEDSÍŇ | 0,80m ² | keram.dlažba | SDK ker.obklad v.2400 | nový SDK podhled čtverce vodovzdor.v.=2600 | |
| 0.20 | SPRCHA | 1,60m ² | keram.dlažba | SDK ker.obklad v.2400 | nový SDK podhled čtverce vodovzdor.v.=2600 | |
| 0.21 | WC | 1,02m ² | keram.dlažba | SDK ker.obklad v.2400 | nový SDK podhled čtverce vodovzdor.v.=2600 | |
| 0.22 | ÚKLID | 0,80m ² | keram.dlažba | ve stáv.části oprava stáv+malba nová SDK + obkl.v.2400 | nový SDK podhled čtverce vodovzdor.v.=2600 | |
| 0.23 | ČAJ. KUCHYŇE | 11,45m ² | keram.dlažba | ve stáv.části oprava stáv+malba nová SDK+malba, za linkou odkl. | nový SDK podhled čtverce vodovzdor.v.=2600 | sokl keram. |
| 0.24 | ŠATNA | 10,43m ² | keram.dlažba | ve stáv.části oprava stáv+malba nová SDK + malba | nový SDK podhled čtverce | sokl keram. |
| 0.25 | ZASEDACÍ MÍSTNOST 1 | 33,77m ² | koberec | ve stáv.části oprava stáv+malba nová SDK+malba | nový SDK podhled čtverce | koberc.sokl |
| 0.26 | ZASEDACÍ MÍSTNOST 2 | 16,40m ² | koberec | ve stáv.části oprava stáv+malba nová SDK+malba | nový SDK podhled čtverce | koberc.sokl |
| 0.27 | KANCELÁŘ 1 | 25,93m ² | koberec | ve stáv.části oprava stáv+malba nová SDK+malba | nový SDK podhled čtverce | koberc.sokl |
| 0.28 | KANCELÁŘ 2 | 25,80m ² | koberec | ve stáv.části oprava stáv+malba nová SDK+malba | nový SDK podhled čtverce | koberc.sokl |
| 0.29 | ÚŠCHOVNÁ KOL | 11,61m ² | keram.dlažba | štuková omítka + malba | nový SDK podhled | sokl kamen. |
| 0.30 | NÁSTUPNÍ PLOCHA | 11,61m ² | kamen.dlažba | venkovní omítka v. tech.zpráva | nový SDK podhled | sokl kamen. |

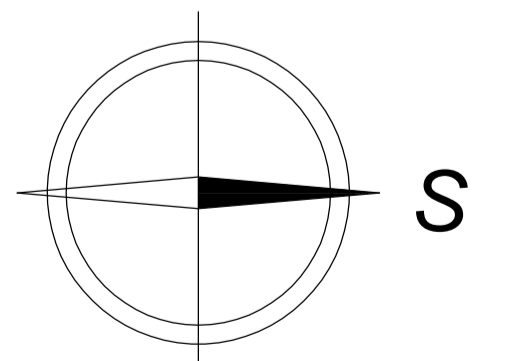

±0,00 = 290,90

AV ČR - UBYTOVACÍ ZAŘÍZENÍ MAZANKA
v objektu v Praze 8, ul. Za Vodárnou č.1013/1
pro střešisko spol. činnosti Akademie věd ČR, v.v.i. Národní třída 1009/3, Praha 1

| | | |
|---|---|---|
| NAVRHL Ing.arch. Ivan Březina Ing.arch. Jiřina Veselá Ing.arch. Martin Březina Lída Tůmová | ZÁKÁZKA DOKUMENTACE SKUTEČNÉHO PROVEDENÍ STAVBY pro spol. EKOLS s.r.o. | MEPRO s.r.o. architektonický atelier nam. Přes baterie 912/6 162 00, Praha 6 |
| SCHVÁLIL Dipl.ing.arch. I.BŘEZINA | jako podklad pro vydání kolaudačního rozhodnutí | DATUM SRPEN 2010 |
| DŘEV DOKUMENTACE PD MĚŘÍTKO 1:50 KOTOVÁHO V mm | OBSAH PŮDORYS 1.NP - PŘÍZEMÍ | ARCH.ČÍSLO 26 - 11/09 02 |