


### TABULKA MÍSTNOSTÍ

1.PATRO - 2. NP

ČÍSLO MÍST.	MÍSTNOST	PLOCHA	PODLAHA	STĚNY	STROP	POZNÁMKA
1.01	CHODBA	16,07m <sup>2</sup>	teras dlažba	stáv.	štuková omítka - maiba + sokl	stáv sokl keramika
1.01a	SCHODIŠTĚ		teras dlažba	stáv.	štuková omítka - maiba + sokl	stáv sokl keramika
1.02	PŘEDSÍŇ	8,75m <sup>2</sup>	keram dlažba	P4	štuková omítka - maiba + podl lišta	sokl keramika
1.03	WC	1,0m <sup>2</sup>	keram dlažba	P4	štuková omítka - maiba + obklad v.1500	SDK vodovzdor.v=2600
1.04	KOMORA	0,98m <sup>2</sup>	keram dlažba	P4	štuková omítka - maiba + sokl	štuková omítka - maiba oprava
1.05	LOŽNICE	10,52m <sup>2</sup>	vlýsky - dřev plov podlaha	P5	štuková omítka - maiba + dřev sokl	štuková omítka - maiba (SDK)
1.06	POKOJ	17,08m <sup>2</sup>	vlýsky	B	štuková omítka - maiba + dřev sokl	štuková omítka - maiba (SDK)
1.07	POKOJ	14,34m <sup>2</sup>	vlýsky	B	štuková omítka - maiba + dřev sokl	štuková omítka - maiba (SDK)
1.08	KOUPELNA	3,74m <sup>2</sup>	keram dlažba	P4*	štuková omítka - maiba + obklad v.2100	SDK vodovzdor.v=2600
1.09	KUCHYŇ	4,38m <sup>2</sup>	keram dlažba	P4	štuková omítka - maiba + obklad za linkou	SDK vodovzdor.v=2600
součást bytu č 1						
0.06	PRACOVNA					
0.07	PRACOVNA					

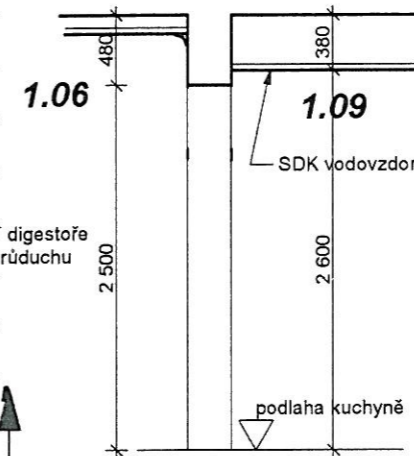

### DOKUMENTACE SKUTEČNÉHO PROVEDENÍ

Rekonstrukce objektu v Řičanově ulici čp. 747/31, Praha 6, Břevnov

NAVRHL ing arch I. BŘEZINA ing arch Z. HLAVIČKOVÁ ing arch J. VESELÁ L. TŮMOVÁ	ZAKÁZKA Rekonstrukce objektu v Řičanově ulici čp. 747/31 Praha 6, Břevnov pro Středisko společných činností Akademie věd ČR Národní 3, 110 00 Praha 1	MEPRO s.r.o. architektonický ateliér nám. Před betónem 9126 162 00 Praha 6
SCHVÁLIL Dipl.ing.arch. I. BŘEZINA	OBSAH	DATUM prosinec 2009
DRUH DOKUMENTACE Projekt	MÉŘITKO 1 : 50	ARCH ČÍSLO 5 - 02 / 09 04
KOTOVÁNO V mm	PŮDORYS 2. NP - 1.PATRO	

